Gm. MIELNIK woj. podlaskie

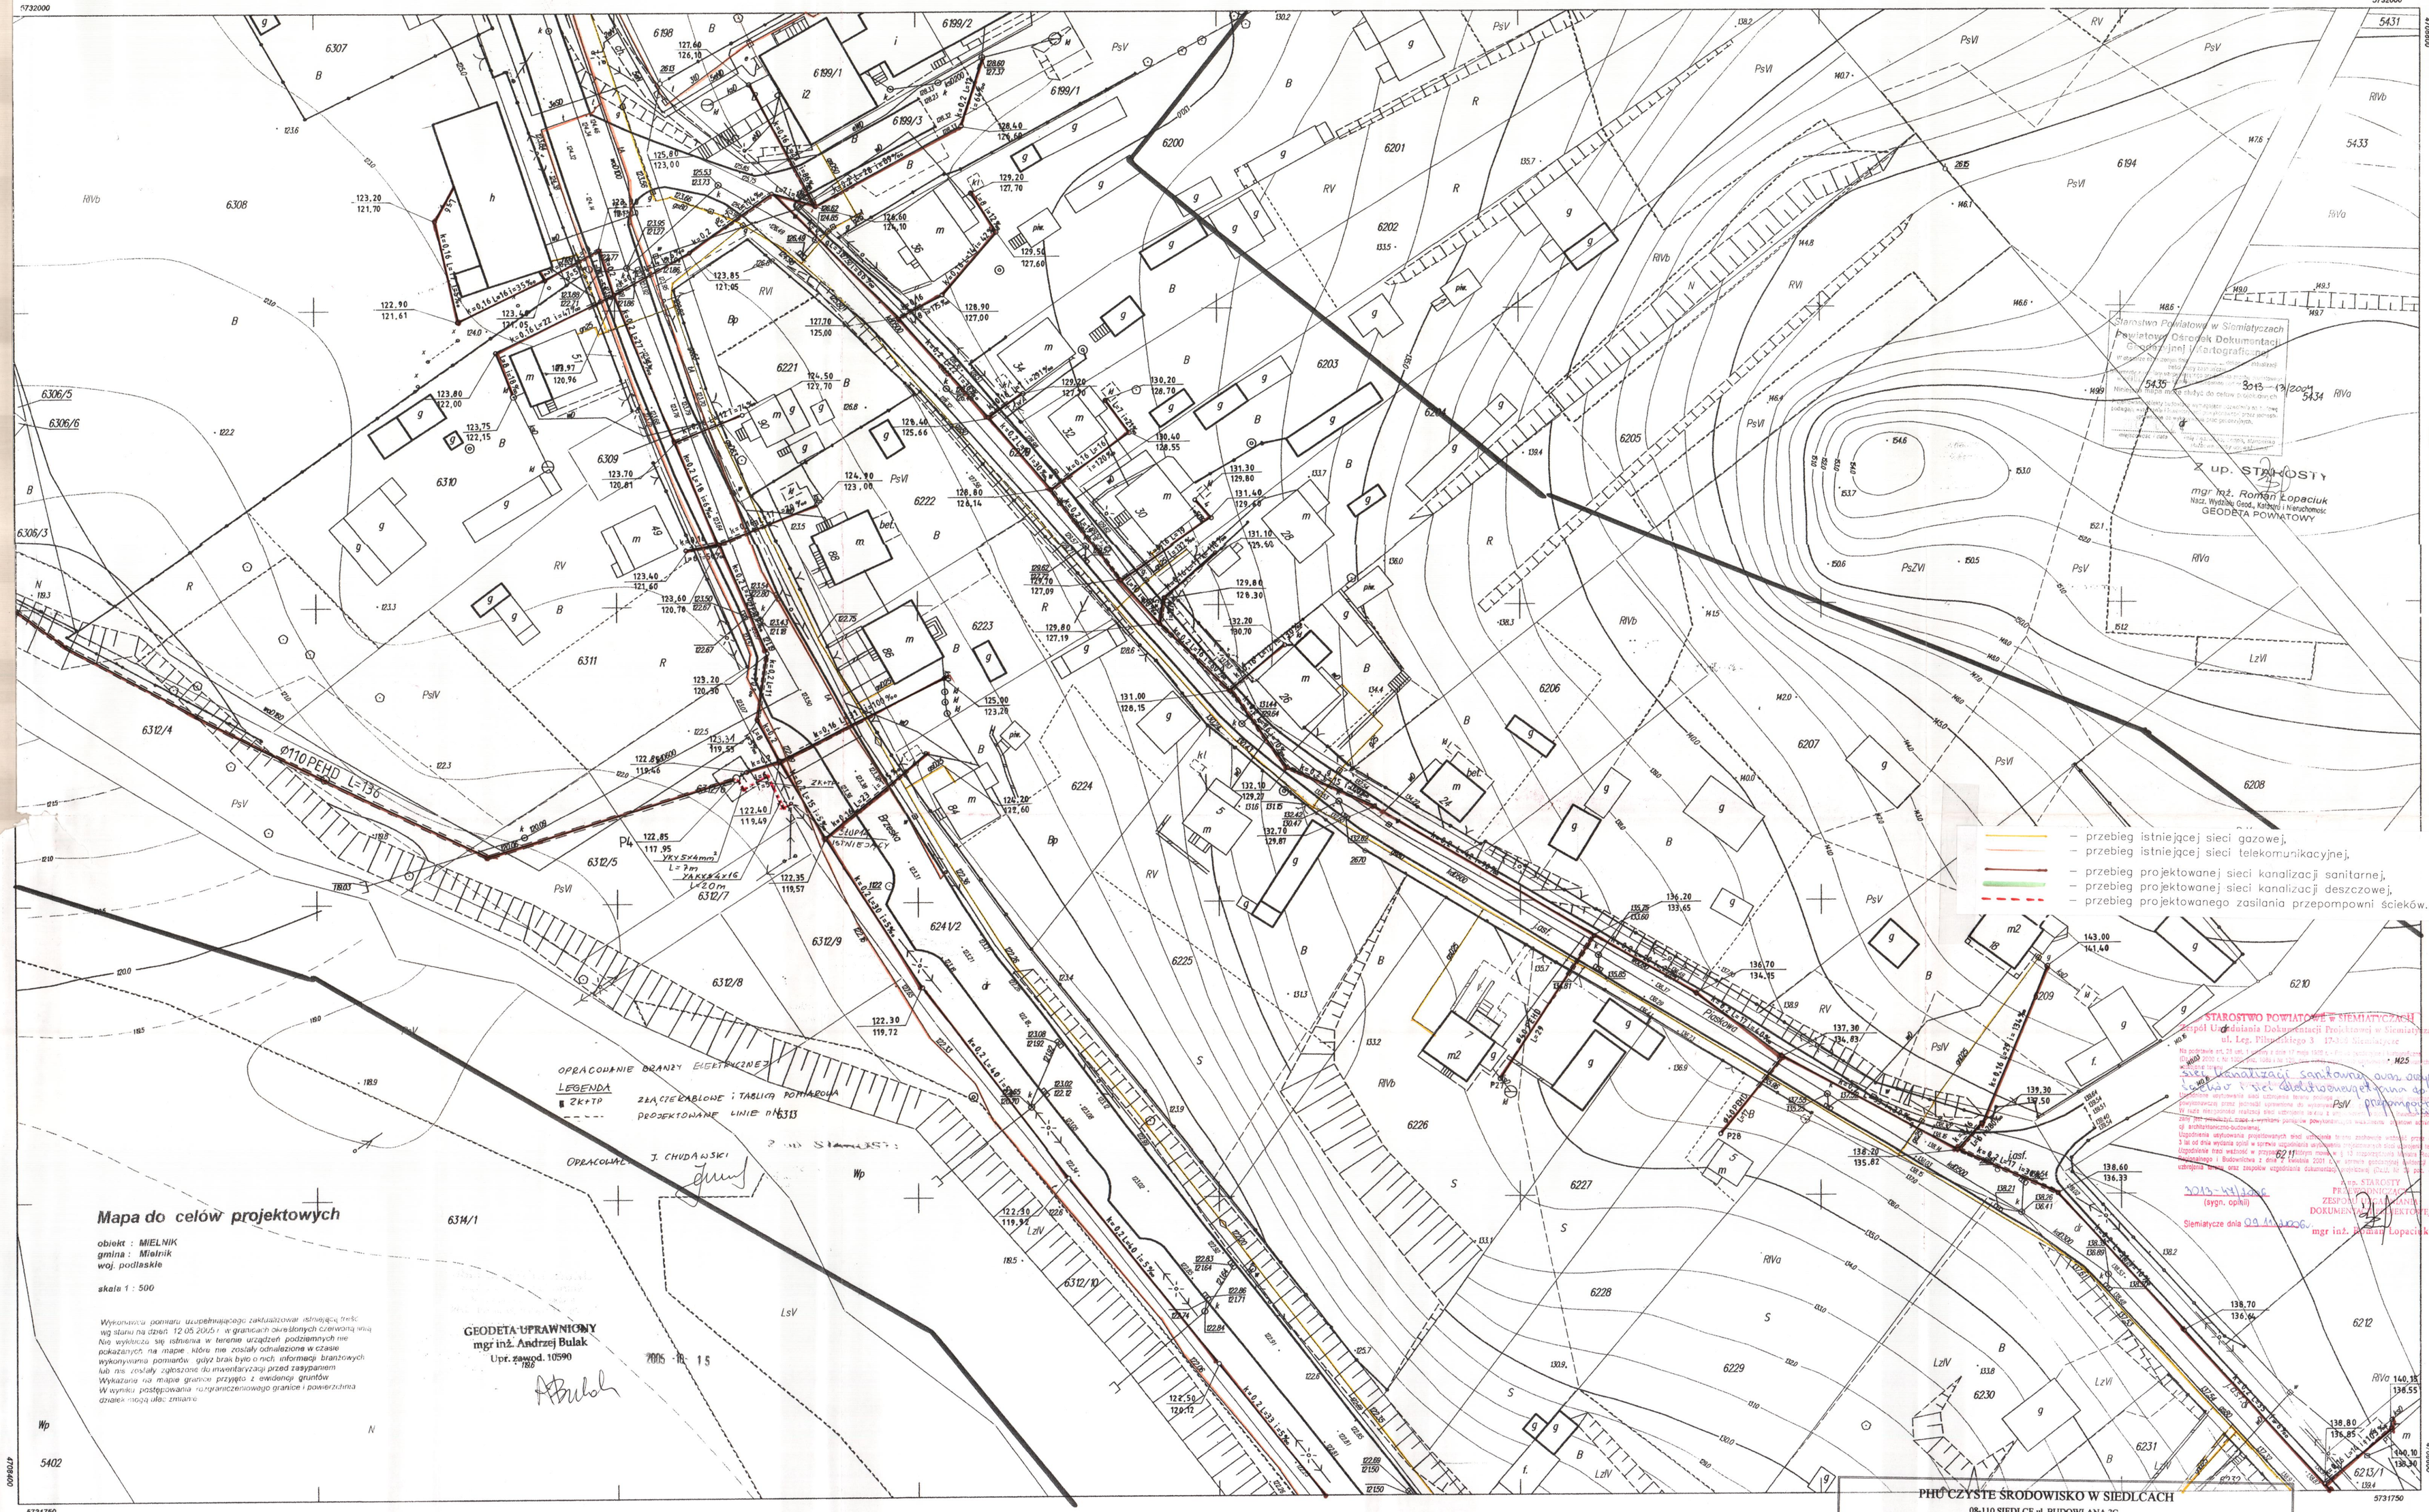

MAPA ZASADNICZA

Wykonana w 2004r. przez :

PRZEDSIĘBIORSTWO USŁUGOWE "GEOMETRA"
w Sied!cach

mgr inż. K.Aniszewski

mgr inż. Krzysztof Aniszewski
GEODETA UPRAWNIONY
Upr. Nr 17712

265.413.1822

1:500

413.1344
413.1821 413.1911
413.1824

Gm. MIELNIK woj. podlaskie
1. wieś Mielnik

Mapę wykonano metodą wektoryzacji mapy zasadniczej założonej przez OPGK w Białymstoku w 1975r.
Dane ewidencji gruntów i budynków, wprowadzono z istniejącej bazy danych.

PHU CZYSTE ŚRODOWISKO W SIEDLCACH
08-110 SIEDLCE ul. BUDOWLANA 3C

Układ wysokości Kronsztad

OBIEKT:	Kanalizacja sanitarna z przyłączami	INWESTOR:	Urząd Gminy Mielnik ul. Piaskowa 38 17-307 Mielnik
ADRES:	Gm.Mielnik, Gm Mielnik, Starostwo Siemiatycze, woj. podlaskie		
BRANŻA:	Technologia, Instalacje i sieci sanitarne		
TREŚĆ	Uzgodnienia ZUD	NR RYS.	27
PROJEKTANT:	mgr inż. Kazimierz Gałązka GPB. 4224/109/98/88	SKALA:	1: 500
OPRACOWAL:	mgr inż. Marcin Sienicki mgr inż. Martyna Saganowska	DATA:	05.2006r

P.B.

Starostwo Powiatowe w
Powiatowy Ośrodek
Geodezyjnej i Kart
Na podstawie art. 40 ust. 2 pkt. 3 ustawy
Prawo Geodezyjne i Kartograficzne (Dz. U. z
zmianami) wydaje się zgodę na przyjęcie
geodezyjnej - inwentaryzacyjnej - powykonawczej
Dokument opracowano do zasobu
w dniu 2004 - 10 - 12
ze ewidencyjny 3013 - 19
2004 - 10 - 12
podpis i pieczęć